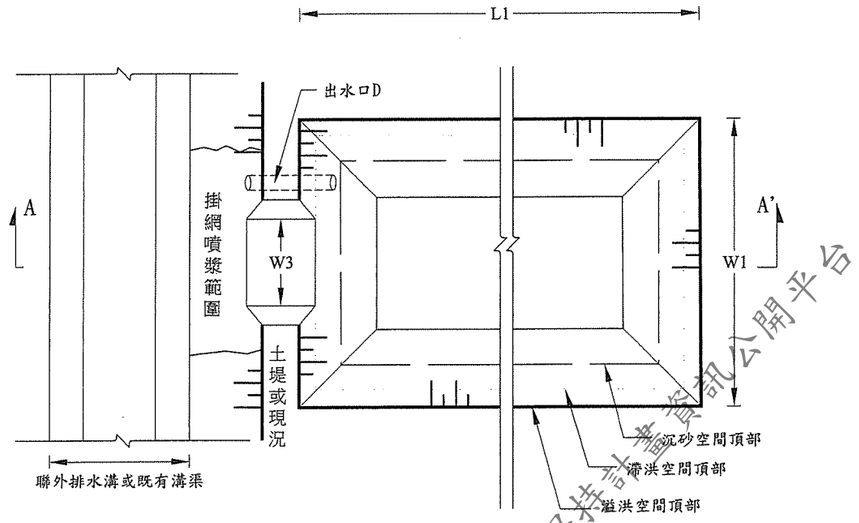

臨時滯洪沉砂池平面示意圖

N.T.S

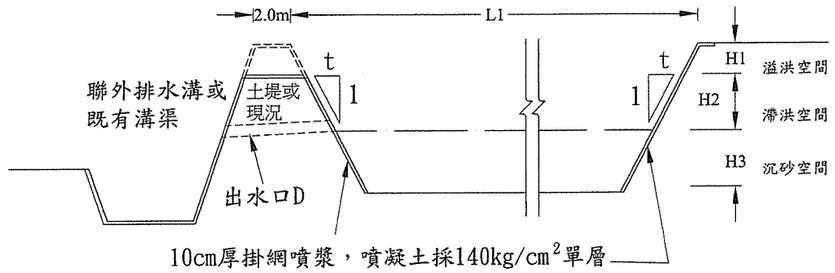

A-A' 剖面圖

N.T.S

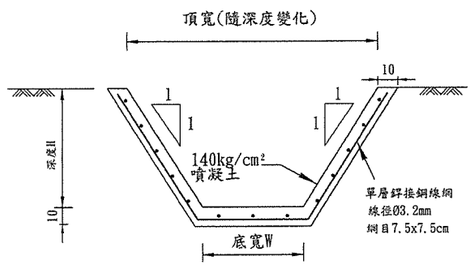

噴漿溝(井)斷面圖

N.T.S unit:cm

註1：排水溝尺寸詳見臨時水土保持設施尺寸表

註2：噴漿井底長與底寬分別為W1及W2，尺寸詳見臨時水土保持設施尺寸表

各階段臨時滯洪沉砂池設施尺寸表

階段	編號	尺寸 寬度 W1(m)	尺寸 長度 L1(m)	高程	深度 (m)		池體側坡比t	位置	溢洪口尺寸 寬度 W3(m)	溢洪口尺寸 高度 H1(m)	出水口尺寸 (m)	上游銜接設施	下游銜接設施
1-2~一期竣工	TDS1-2-1	面積：5582.46m²		57.00	—	—	3.0	池頂	30.0*0.3		2*φ1.10m RCP管	—	既有溝渠
		面積：4534.00m²		56.70	0.30	H1	3.0	滯洪池頂					
		面積：2523.00m²		55.00	1.70	H2	3.0	沉砂池頂					
		面積：178m²		51.00	4.00	H3	3.0	沉砂池底					
1-3	TDS1-3-1	面積：800.00m²		55.05	—	—	1.0	池頂	10.0*0.2		1*φ0.60m RCP管	—	既有溝渠
		面積：776.16m²		54.85	0.20	H1	1.0	滯洪池頂					
		面積：634.41m²		53.60	1.25	H2	1.0	沉砂池頂					
		面積：424.41m²		51.50	2.10	H3	1.0	沉砂池底					
1-4	TDS1-4-1	面積：4284.63m²		51.00	—	—	3.0	池頂	20.0*0.3		10*φ0.40m RCP管	—	既有溝渠
		面積：4009.93m²		50.70	0.30	H1	3.0	滯洪池頂					
		面積：2883.42m²		49.40	1.30	H2	3.0	沉砂池頂					
		面積：746m²		46.40	3.00	H3	3.0	沉砂池底					
	TDS1-4-2	面積：3542.96m²		55.00	—	—	3.0	池頂	20.0*0.3		5*φ0.50m RCP管	—	既有溝渠
		面積：3332.16m²		54.70	0.30	H1	3.0	滯洪池頂					
		面積：2647.44m²		53.70	1.00	H2	3.0	沉砂池頂					
		面積：1741.59m²		52.00	1.70	H3	3.0	沉砂池底					
	TDS1-1 (地下室範圍)	面積：321563m²		68.50	—	—	0.0	池頂	6.0*0.3		1*φ0.60m RCP管	—	既有溝渠
		面積：321563m²		68.20	0.30	H1	0.0	滯洪池頂					
		面積：321563m²		67.70	0.50	H2	0.0	沉砂池頂					
		面積：321563m²		67.00	0.70	H3	0.0	沉砂池底					
1-5	TDS1-5-1	面積：806.50m²		54.00	—	—	3.0	池頂	7.0*0.2		1*φ0.50m RCP管	—	T1-5-16
		面積：806.24m²		53.80	0.20	H1	3.0	滯洪池頂					
		面積：311.54m²		52.10	1.70	H2	3.0	沉砂池頂					
		面積：102.35m²		51.00	1.10	H3	3.0	沉砂池底					
	TDS1-5-2	面積：617.60m²		80.00	—	—	1.0	池頂	8.0*0.2		1*φ0.60m RCP管	T1-5-17	T1-5-18
		面積：596.90m²		79.80	0.20	H1	1.0	滯洪池頂					
		面積：470.66m²		78.45	1.35	H2	1.0	沉砂池頂					
		面積：342.93m²		75.95	2.50	H3	1.0	沉砂池底					
	TDS1-5-3	面積：4602.18m²		52.60	—	—	3.0	池頂	8.0*0.2		1*φ0.60m RCP管	—	既有溝渠
		面積：4011.08m²		51.80	0.80	H1	3.0	滯洪池頂					
		面積：3794.45m²		51.25	0.55	H2	3.0	沉砂池頂					
		面積：3032.35m²		50.00	1.25	H3	3.0	沉砂池底					
2-1~二期竣工	TDS2-1-1	面積：600.89m²		80.00	—	—	1.0	池頂	8.0*0.2		1*φ0.60m RCP管	T1-5-17	T1-5-18
		面積：434.02m²		66.95	13.05	H1	1.0	滯洪池頂					
		面積：284.75m²		61.25	5.70	H2	1.0	沉砂池頂					
		面積：187.07m²		60.75	0.50	H3	1.0	沉砂池底					
	滯3	~~面積：1225.60m²~~		~~67.85~~	—	—	0.0	池頂	4.0*0.9		B=1.00m、h=0.40m 矩形開口	—	C103-1
		面積：1225.60m²		66.95	0.90	H1	0.0	滯洪池頂					
		面積：1225.60m²		61.25	5.70	H2	0.0	沉砂池頂					
		面積：1225.60m²		60.75	0.50	H3	0.0	沉砂池底					
3-1	TDS3-1-1 (地下室範圍)	面積：10913.64m²		57.35	—	—	0.0	池頂	25*0.2		1*φ0.40m RCP管	—	既有溝渠
		面積：10913.64m²		57.15	0.20	H1	0.0	滯洪池頂					
		面積：10913.64m²		56.75	0.40	H2	0.0	沉砂池頂					
		面積：10913.64m²		56.45	0.30	H3	0.0	沉砂池底					

註1：TDS2-1-1為原TDS1-5-2，因現場施作形狀改變，故調整池體形狀後重新檢核量體，並非屬新設臨時滯洪沉砂池

註2：滯3設計詳第六章滯洪沉砂池3設計圖說

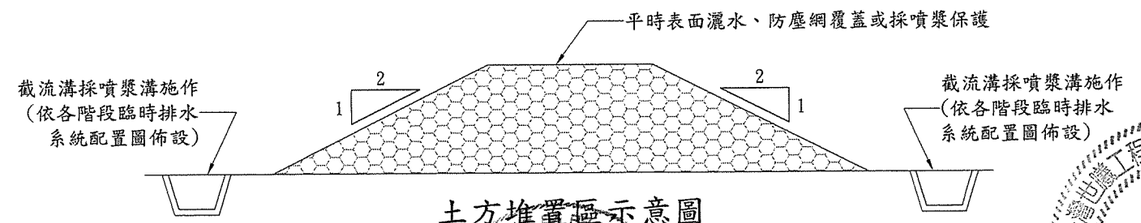

土方堆置區示意圖

N.T.S unit:cm

相關說明：

1. 如現場臨時排水溝有過路需求時，需視該段水溝深度，採該深度之管涵埋設，埋設支數須符合通水斷面積。
2. 噴漿溝與噴漿集水井標註長寬皆為溝底與井底，頂寬隨深度不同而調整，側坡比皆採V：H=1：1。
3. 土石方堆置區以每堆高高度5.0公尺則需留設2.0公尺平台為原則。

國家科技及技術委員會
新竹科學園區管理局

核定		日期
複審		日期
初審		日期

新竹科學園區(寶山用地)第二期擴建計畫

國道1號以東、客雅溪以北水土保持計畫第三次變更設計

臨時防災設施構造物設計圖(一)

繪圖		品保	
設計		審定	
校核		技師	
日期		圖號	7.2-1(1)

修正者	說明	日期

台灣世曦工程顧問股份有限公司
CECI Engineering Consultants, Inc., Taiwan

林文弘 技師 第0053號

陳振東

開發單位：「網址：www.sipa.gov.tw，電話：03-5773311」

設計單位：「網址：www.ceci.com.tw 客服信箱，電話：02-87973567，傳真：02-87973568，計畫編號：10023」

水土保持計畫資訊公開平台